





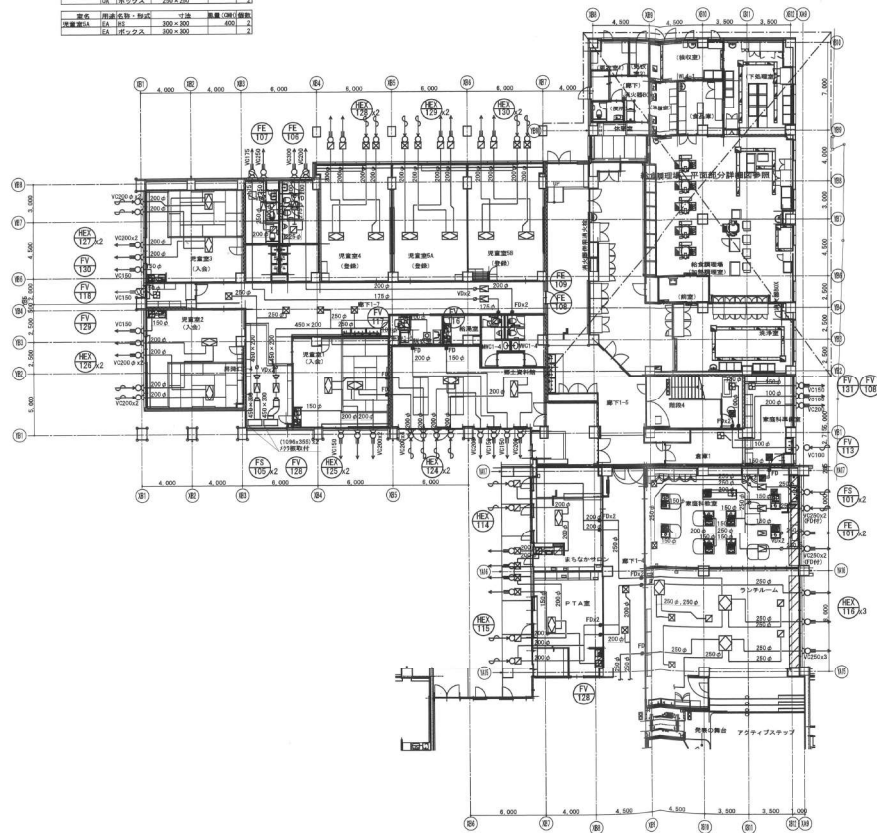(1階図)

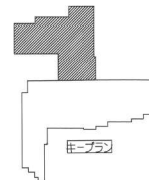


送風機

機群番号	機群名称	系 統 名	形式	サイズ	重量 m3/h	機外静圧 Pa	電圧容量 φ-V k.W	防音	設置場所 番 名	数量	備考	
HEX-120	主熱交換器	事務室1	天吊機形	100φ	120	50	1-100 0.144 D	1	事務室1	1	24h稼動	
HEX-121	主熱交換器	ボランティア室	天吊機形	150φ	210	30	1-100 0.232 D	1	ボランティア室	1	24h稼動	
HEX-122	主熱交換器	多目的館2	天吊機形	250φ	560	80	1-100 0.53 D	1	多目的館2	2	24h稼動(1台50%)	
HEX-201	主熱交換器	普救救急車1-15	天吊機形	250φ	820	110	1-100 0.625 D	2	ホール	15	24h稼動、運転用フィルター	
HEX-202	主熱交換器	普救救急車2	天吊機形	250φ	820	110	1-100 0.625 D	2	ホール	1	24h稼動、運転用フィルター	
HEX-203	主熱交換器	特待支援装置1	天吊機形	200φ	320	40	1-100 0.232 D	2	特待支援装置1	1	24h稼動	
HEX-204	主熱交換器	特待支援装置2	天吊機形	100φ	120	70	1-100 0.144 D	2	特待支援装置2	2	24h稼動	
HEX-205	主熱交換器	特待支援装置3	天吊機形	100φ	120	70	1-100 0.144 D	2	特待支援装置3	1	24h稼動	
HEX-J-1	主熱交換器	演習室1・2・3	天吊機形	200φ	410	80	1-100 0.232 D	1	演習室1・2・3	6	24h稼動(2台50%)	
HEX-S-1	主熱交換器	さんみ、広通	天吊機形	200φ	300	40	1-100 0.232 D	1	さんみ、広通	2	24h稼動(1台50%)	
F5-101	消防ポンプ送風機	体育倉庫	天吊機	#1 1/4	550	50	1-100 0.119 D	1	体育倉庫	1	F5-106と連携(電気工事)	
F5-102	消防ポンプ送風機	家庭科教室	天吊機	#1 1/2	1740	80	1-100 0.48 D	1	家庭科教室	1	F5-102と連携(電気工事)	
F5-103	消防ポンプ送風機	化学室	天吊機	#1 1/2	1050	50	1-100 0.244 D	1	化学室	1	F5-103と連携(電気工事)	
F5-104	消防ポンプ送風機	実習室	天吊機	# 1/2×2	4820	200	3-20	1.5	1	化学室	1	F5-104と連携(電気工事)
F5-105	消防ポンプ送風機	演習室	天吊機	#2×4	10020	200	3-20	4.55	1	下見階段	1	F5-105と連携(電気工事)
F5-106	消防ポンプ送風機	演習室	天吊機	#2×3	7560	200	3-20	3.4	1	下見階段	1	F5-105と連携(電気工事)
F5-301	消防ポンプ送風機	機材庫31	天吊機	#1 1/4	600	50	1-100 0.2	2	機材庫31	1	F5-302と連携(電気工事)	
F5-302	消防ポンプ送風機	機材庫31	天吊機	#1 1/4	550	50	1-100 0.119 D	3	機材庫31	1	F5-302と連携(電気工事)	

【特記事項】

1. 主電源用電源用コンポントローラ（タッチパネル式）を機器内に設置すること。
2. 主電源交換のスイッチはメインスイッチとする。
3. 主電源交換のコンポントローラは主電源に設置すること。
4. 主電源の全電源交換はJIS C 8621に規定された「定格の列」と交換率とする。プレフィルタ（製造者標品）を付する。主電源フィルタはN8555以上とする。
5. 主電源の電機機はJIS C 9601に規定された「定格の列」と交換率とする。
6. 主電源の電機機はJIS C 4213に規定された「定格の列」のランナーモータとする。
7. 防塵等級 A：スプリング防塵架台 B：防塵度 C：防塵度 D：防塵度
8. サイズ・重量は必ず参考とする。

機群番号	機群名称	系 統 名	形式	サイズ	風量 m ³ /h	機外静圧 Pa	電気消費 kW	防音	設置場所 番 号	数量	備考
FE-101	調音機(リヤ付)送風機	送風機	天吊型	#1 1/4	440	100	1-100 0.119	D 1	機外スリッパ	1	FS-192と通風(電気工事)
FE-102	調音機(リヤ付)送風機	送風機	天吊型	#1 1/2	1740	60	1-100 0.244	D 1	機外スリッパ	1	FS-193と通風(電気工事)
FE-103	調音機(リヤ付)送風機	送風機	天吊型	#1 1/2	1050	60	1-100 0.244	D 1	機外スリッパ	1	24h換気スイッチ
FE-104	調音機(リヤ付)送風機	送風機	機外吊钩型	#2 1/2	5350	230	3-200 1.5	A 3	机上	1	FS-184と通風(電気工事)
FE-105	調音機(リヤ付)送風機	送風機	機外吊钩型	#4 1/2	19920	200	3-200 3.7	A 3	机上	1	FS-195,6と通風(電気工事)
FE-106	調音機(リヤ付)送風機	送風機	天吊型	#1 1/4	550	50	1-100 0.119	D 1	機外スリッパ	1	FS-101と通風(電気工事)
FE-107	調音機(リヤ付)送風機	機外吊钩型	天吊型	#1 1/4	410	90	1-100 0.088	D 1	机上	1	
FE-108	調音機(リヤ付)送風機	機外吊钩型	天吊型	#1 1/4	380	70	1-100 0.088	D 1	机上	1	
FE-109	調音機(リヤ付)送風機	機外吊钩型	天吊型	#1 1/4	370	60	1-100 0.088	D 1	机上	1	
FE-110	調音機(リヤ付)送風機	機外吊钩型	天吊型	#1 1/4	400	60	1-100 0.088	D 1	机上	1	
FE-111	調音機(リヤ付)送風機	機外吊钩型	天吊型	#1 1/4	420	60	1-100 0.088	D 1	机上	1	
FE-112	調音機(リヤ付)送風機	機外吊钩型	天吊型	#1 1/4	430	60	1-100 0.088	D 1	机上	1	
FE-113	調音機(リヤ付)送風機	機外吊钩型	天吊型	#1 1/4	430	60	1-100 0.088	D 1	机上	1	
FE-114	調音機(リヤ付)送風機	機外吊钩型	天吊型	#1 1/4	420	100	1-100 0.200	D 1	机上	1	
FE-115	調音機(リヤ付)送風機	機外吊钩型	天吊型	#1 1/4	300	50	1-100 0.088	D 1	机上	1	
FE-116	調音機(リヤ付)送風機	機外吊钩型	天吊型	#1 1/4	290	50	1-100 0.088	D 1	机上	1	
FE-117	調音機(リヤ付)送風機	機外吊钩型	天吊型	#1 1/4	430	140	1-100 0.088	D 1	机上	1	
FE-118	調音機(リヤ付)送風機	機外吊钩型	天吊型	#1 1/4	370	70	1-100 0.088	D 1	机上	1	24h換気スイッチ
FE-119	調音機(リヤ付)送風機	機外吊钩型	天吊型	#1 1/4	320	70	1-100 0.088	D 1	机上	1	
FE-120	調音機(リヤ付)送風機	機外吊钩型	天吊型	#1 1/4	370	60	1-100 0.088	D 1	机上	1	
FE-121	調音機(リヤ付)送風機	機外吊钩型	天吊型	#1 1/4	300	40	1-100 0.088	D 1	机上	1	
FE-122	調音機(リヤ付)送風機	機外吊钩型	天吊型	#1 1/4	330	40	1-100 0.088	D 1	机上	1	
FE-123	制御盤用電源装置	電源装置	200x 78				1-100 0.28	～ 1	机上		
FE-124	制御盤用電源装置	電源装置	～ 480				1-100 0.013	～ 1	机上		24h換気スイッチ
FE-125	調音機(リヤ付)送風機	機外吊钩型	天吊型	#2	3000	80	3-200 1.1	D 1	机上	1	GHP-168Aと通風(電気工事)
FE-126	制御盤用電源装置	電源装置	～ 480				1-100 0.13	～ 1	机上	1	サーモスイッチ
FE-201	調音機(リヤ付)送風機	機外吊钩型	天吊型	#1 1/4	540	60	1-100 0.119	D 2	机上	1	
FE-202	調音機(リヤ付)送風機	機外吊钩型	天吊型	#1 1/4	470	60	1-100 0.119	D 2	机上	1	
FE-203	調音機(リヤ付)送風機	機外吊钩型	天吊型	#1 1/4	320	20	1-100 0.088	D 2	机上	1	
FE-204	調音機(リヤ付)送風機	機外吊钩型	天吊型	#1 1/4	390	60	1-100 0.088	D 2	机上	1	
FE-205	調音機(リヤ付)送風機	機外吊钩型	天吊型	#1 1/4	590	60	1-100 0.119	D 2	机上	1	
FE-206	調音機(リヤ付)送風機	機外吊钩型	天吊型	#1 1/4	590	70	1-100 0.119	D 2	机上	1	
FE-207	調音機(リヤ付)送風機	機外吊钩型	天吊型	#1 1/4	280	40	1-100 0.088	D 2	机上	1	
FE-208	調音機(リヤ付)送風機	機外吊钩型	天吊型	#1 1/4	390	50	1-100 0.088	D 2	机上	1	
FE-209	制御盤用電源装置	電源装置	400x 430				3-200 0.35	～ 2	アリアナ	3	
FE-210	調音機(リヤ付)送風機	機外吊钩型	天吊型	#1 1/4	520	50	1-100 0.119	D 2	机上	1	
FE-211	調音機(リヤ付)送風機	機外吊钩型	天吊型	#1 1/4	480	50	1-100 0.119	D 2	机上	1	
FE-212	調音機(リヤ付)送風機	機外吊钩型	天吊型	#1 1/4	390	40	1-100 0.088	D 2	机上	1	
FE-213	調音機(リヤ付)送風機	機外吊钩型	天吊型	#1 1/4	500	50	1-100 0.119	D 2	机上	1	
FE-214	制御盤用電源装置	電源装置	250x 60				1-100 0.05	～ 2	アリアナ	1	24h換気
FE-301	調音機(リヤ付)送風機	機外吊钩型	天吊型	#1 1/2	600	50	1-100 0.11	D 3	機外吊钩型	1	FS-381と通風(電気工事)
FE-302	調音機(リヤ付)送風機	機外吊钩型	天吊型	#1 1/4	550	50	1-100 0.119	D 3	機外吊钩型	1	サーモスイッチ
FE-303	調音機(リヤ付)送風機	機外吊钩型	天吊型	#1 1/4	330	70	1-100 0.088	D 3	機外吊钩型	1	FS-302と通風(電気工事)
FE-304	調音機(リヤ付)送風機	機外吊钩型	天吊型	#1 1/4	360	60	1-100 0.088	D 3	機外吊钩型	1	
FE-305	調音機(リヤ付)送風機	機外吊钩型	天吊型	#1 1/4	360	50	1-100 0.088	D 3	機外吊钩型	1	



No.	MO
DEPT.	M

機台番号	機台名称	系統名	形式	サイズ	風量 m ³ /h	機外静圧 Pa	電力消費 φ-V kW	防雨	設置場所 設置名	数量	備考


【特記事項】

1. 24時間換気スイッチ及びサーモスイッチは電気工事にて取付けを行う。4. 送風機の電動機出力はJIS C 9603に規定される消費電力による。
2. 伝導型送風機の付属品は、標準ガード・電動機・取付金具。
3. SUS製ウェッジ・カバー・SUS製防雨板とする。
4. 送風機の電動機出力はJIS C 4213に規定される消費電力による。
5. 送風機の電動機出力はJIS C 4213に規定される消費電力による。
6. 防雨板番号 A: スプリング防雨板 B: 防雨ゴム C: 防雨バッド D: 防雨ワイヤー
7. サイズ・電気消費量は参考とする。


																																																																																																																																																																																																																																																																																																																																																																																																																																																																																																																																																																																																																																																																																																																																																																																																																																																																																																																																																																																																																																																																																																																																																																																																																																																																																																																																																																																																																					</
--	--	----

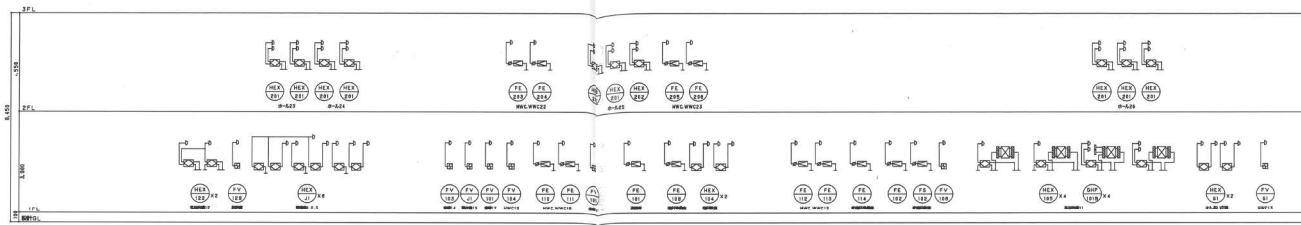

北側 N.S

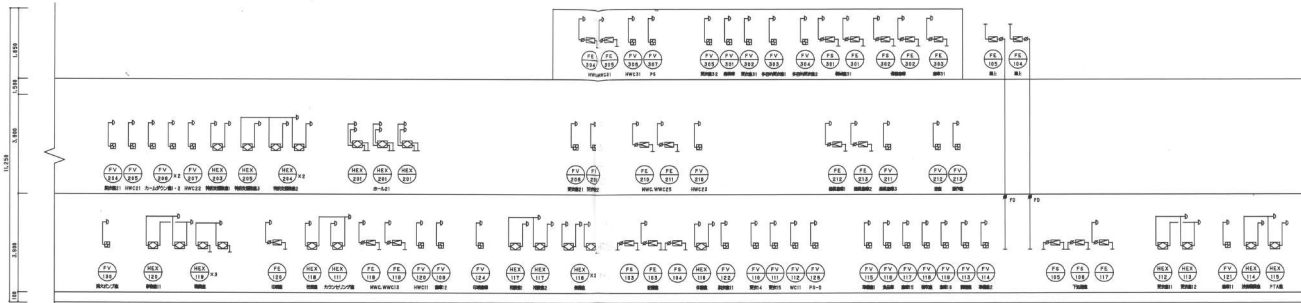

南側 N.S

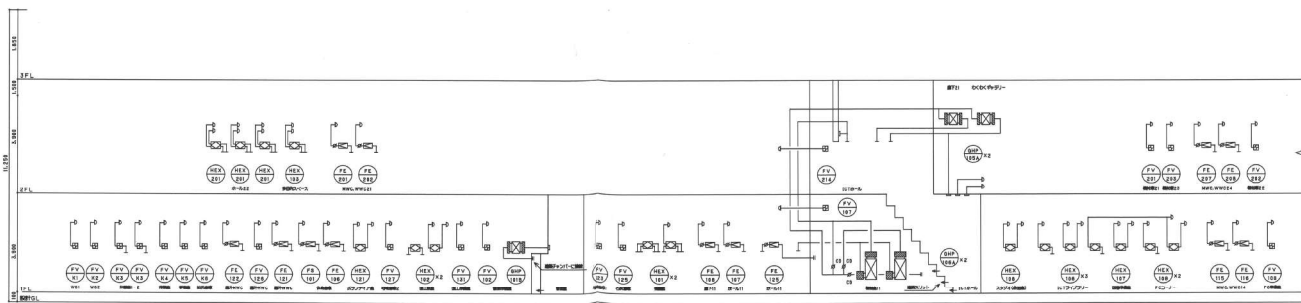

南側 N.S

注記(1) 掲載図き 4 図は V 面を示す。

																																																																																																																																																																																																																																																																																																																																																																																																																																																																																																																																																																																																																																																																																																																																																																																																																																																																																																																																																																																																																																																																																																																																																																																																																																																																																																																																																																																																																					</
--	--	----


図 2-1-1



さくら小学校新築工事


空調設備 ダクト系統図

		RE.
		M13
A1	NS	DEPT.
		M

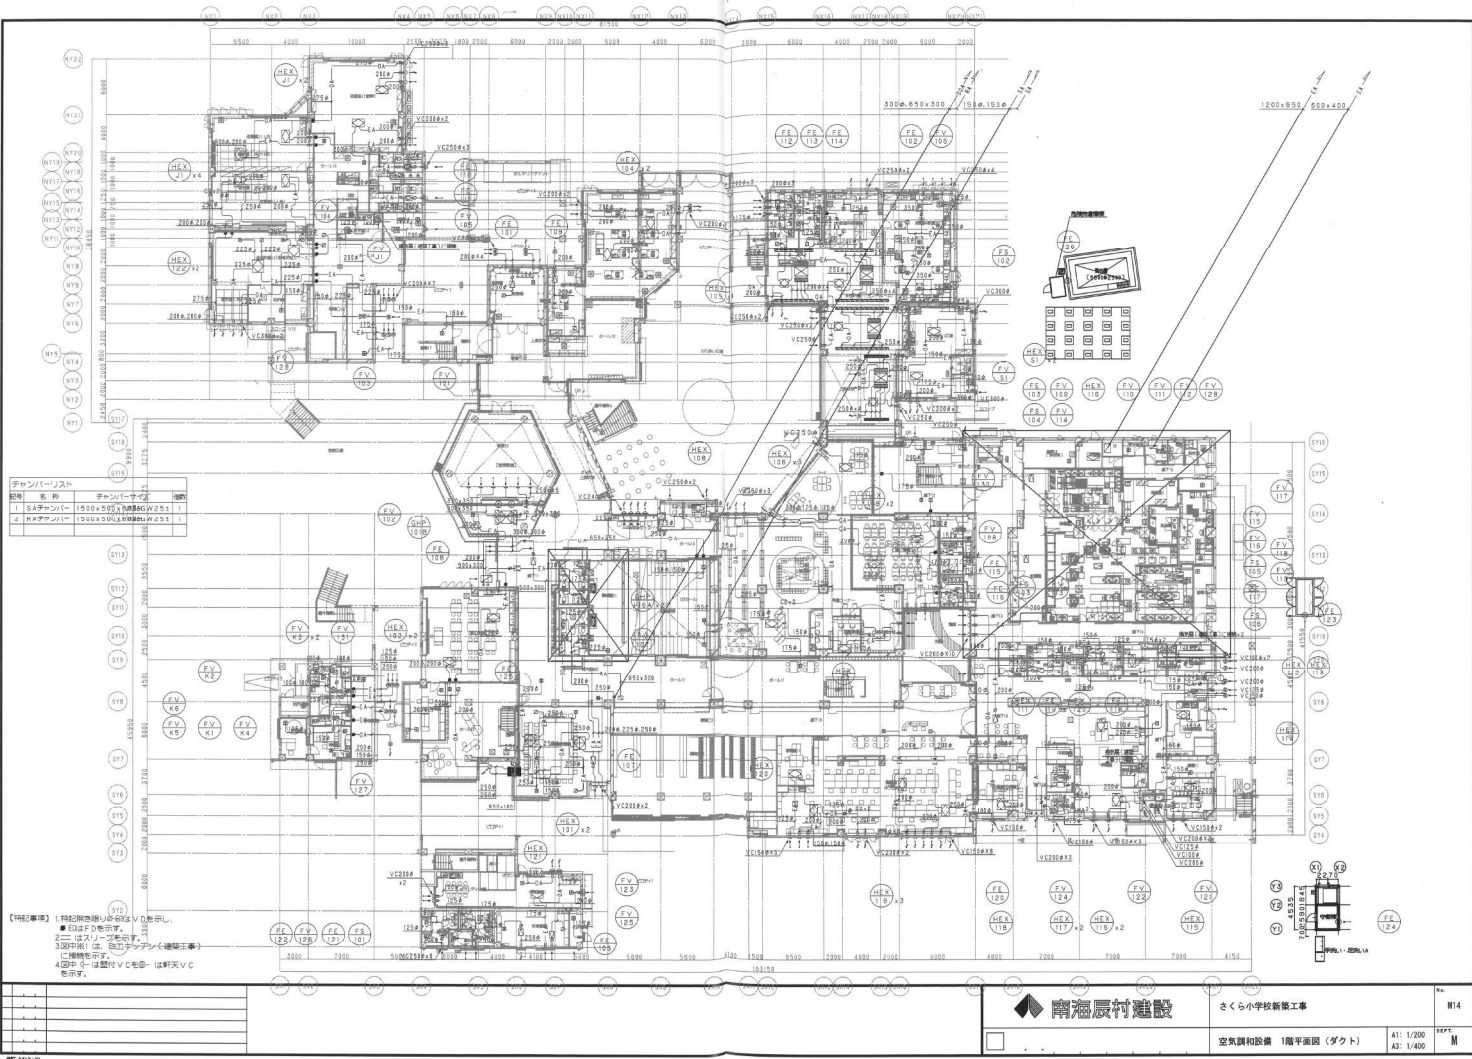

※注：1. 詳細は機軸を参照。
 2. 電動機はトップファンターモーターとする。

	DATE	2018	03	FIG. NO.	02015-020	FIG. TITLE	守口市立寺方南小学校新築工事	機械
	CODE					FIG. TITLE	換気設備 機器表	(A1) - (A3) M-008

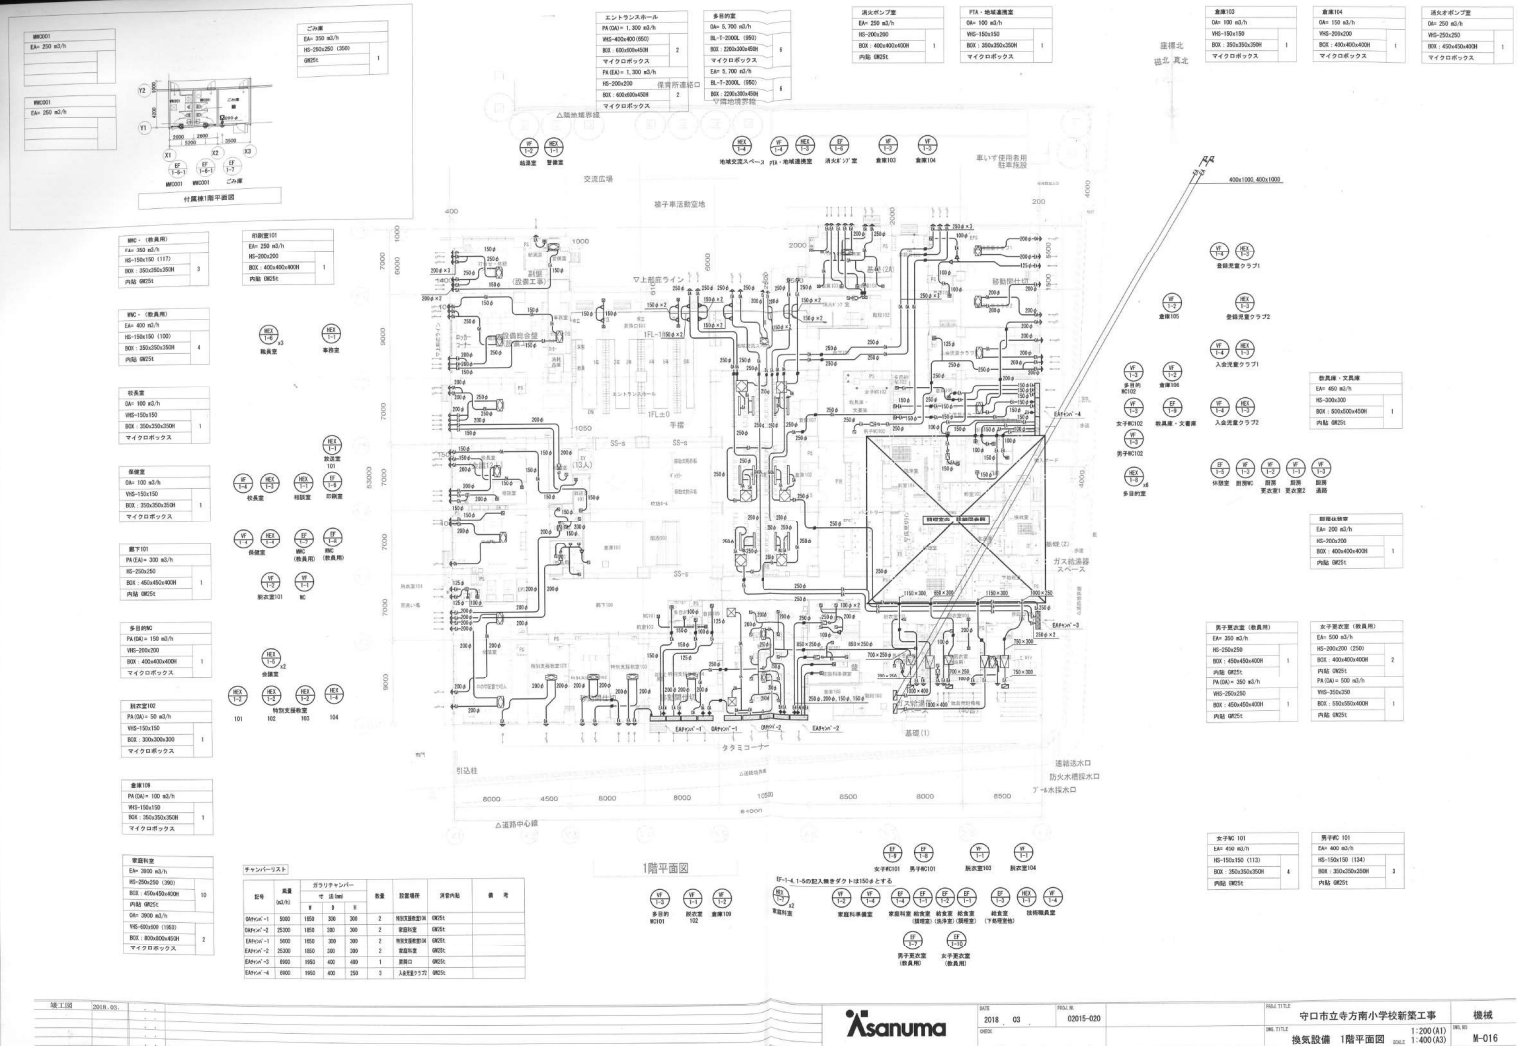

☐ 其他

[illegible]


總共

[illegible]

特記事項 (FE・FS)


※記事項【OHP】

- ①、空回数は、インバーター駆動時試験値とする。インバーター駆動時試験値は実機とは異なり、高周波用絶縁フィルタに因り異なる。
- ②、冷却能力は約9割（ $\eta \approx 0.9$ ）とする。
- ③、機器取組品番も参考とする。
- ④、熱伝達率は試験条件で定めた条件下の伝達率より四割減としたとする。

修正。

[illegible]



竣工图

URABESEKKEI 浦辺設計

さつき小・第三中学校統合校新築工事(第Ⅰ期)

MO11

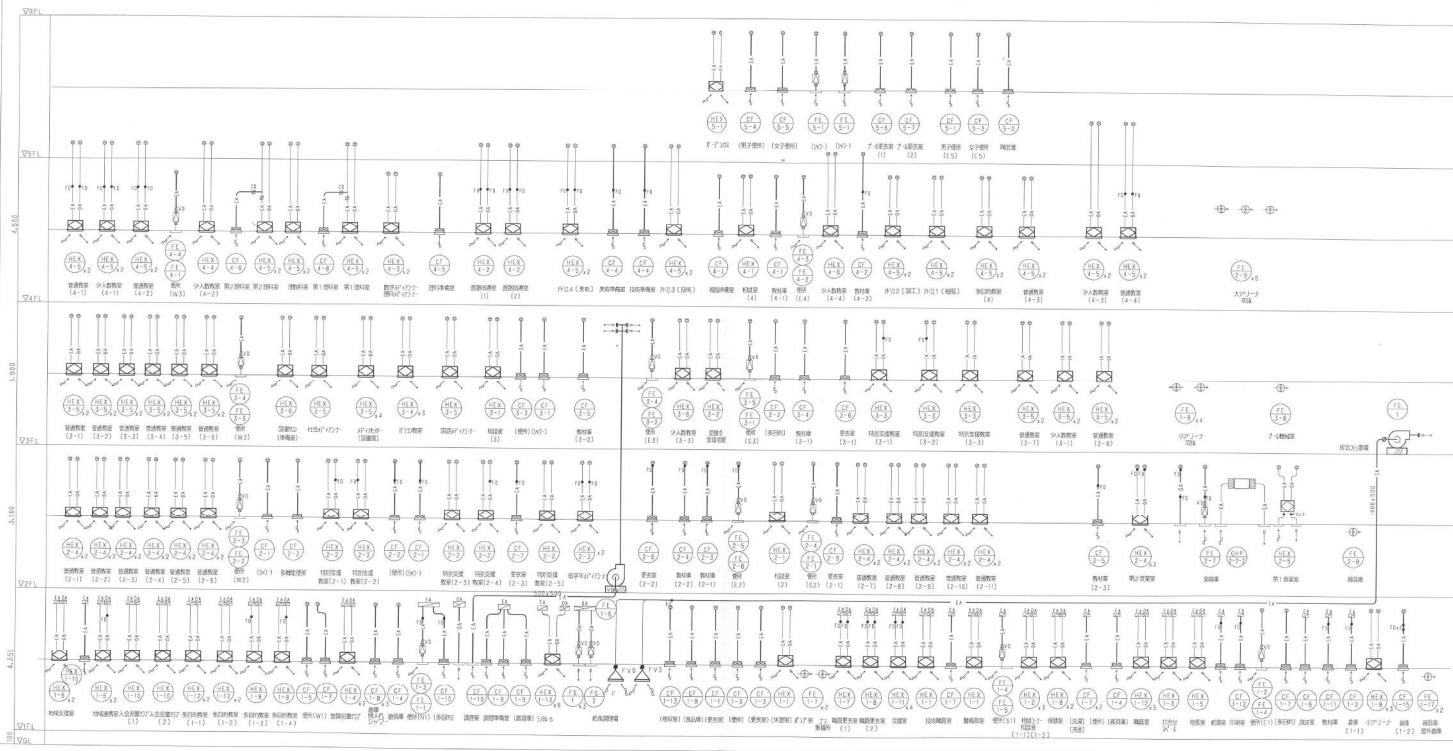

系統図 (タクト)

竣工図

保潔器 (新機種)	
内径	83CMH
VHS	153X150
BOX	350X350X300H
内装	25% 吸数 1

保潔器 (シャワー)	
内径	130CMH
VHS	200X200
BOX	400X400X300H
内装	25% 吸数 1

保潔器 (標準)	
内径	130CMH
VHS	200X200
BOX	400X400X300H
内装	25% 吸数 1

真品		
OA	125CMH	
VHS	200X200	
BOX	400X400X300H	
内装	251	個数 1

神印		
OA	200CMH	
VHS	200X200	
BOX	450X450X300H	
内装	251	個数 1


画下		
OA	250CMH	
VHS	250X250	
BOX	450X450X300H	
内装	251	個数 1

使用(E1)男子			
EA	76CMH		
HS	100X100		
BOX	300X300X300H		
内装	クロス	樹脂	+

使用(E1)女子			
EA	70CMH		
HS	100X100		
BOX	300X300X300H		

主要参数			
DA	396CMH		
VHS	360X300		
BOX	500X500X400H		
内装	25t	制数	2
EA	396CMH		
HS	360X300		
BOX	500X500X400H		
内装	25t	制数	2


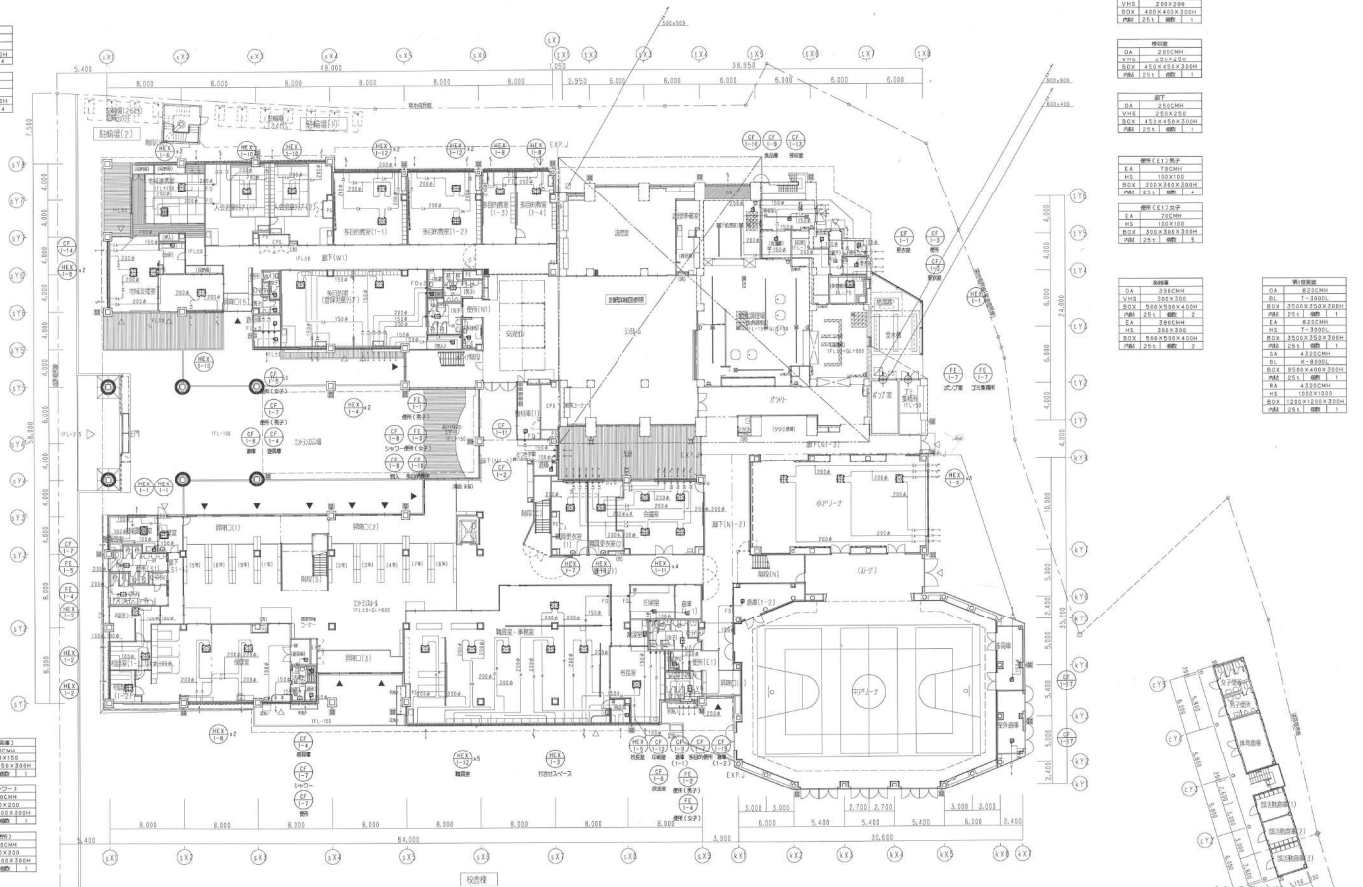


3. 注入部ダクトサイズは数値による。




竣工图

ランチルーム			
OA	800CMH		
BL-K	2000L		
BOX	300X2200X400H		
式名	25t	価額	8
EA	800CMH		
BL-K	2000L		
BOX	300X2200X400H		
式名	25t	価額	8

300MHz			
OA	3825CMH		
VHS(F付)	1000X1000		
BOX	1200X1200X300H		
内装	25k	60度	0
OA	500CMH		
VHS(F付)	350X350		
BOX	550X550X300H		
内装	25k	60度	1

洗净座			
OA	5000CMH		
VHS(F60)	1000X1000		
BOX	1200X1200X300H		
内装	25%	回数	1

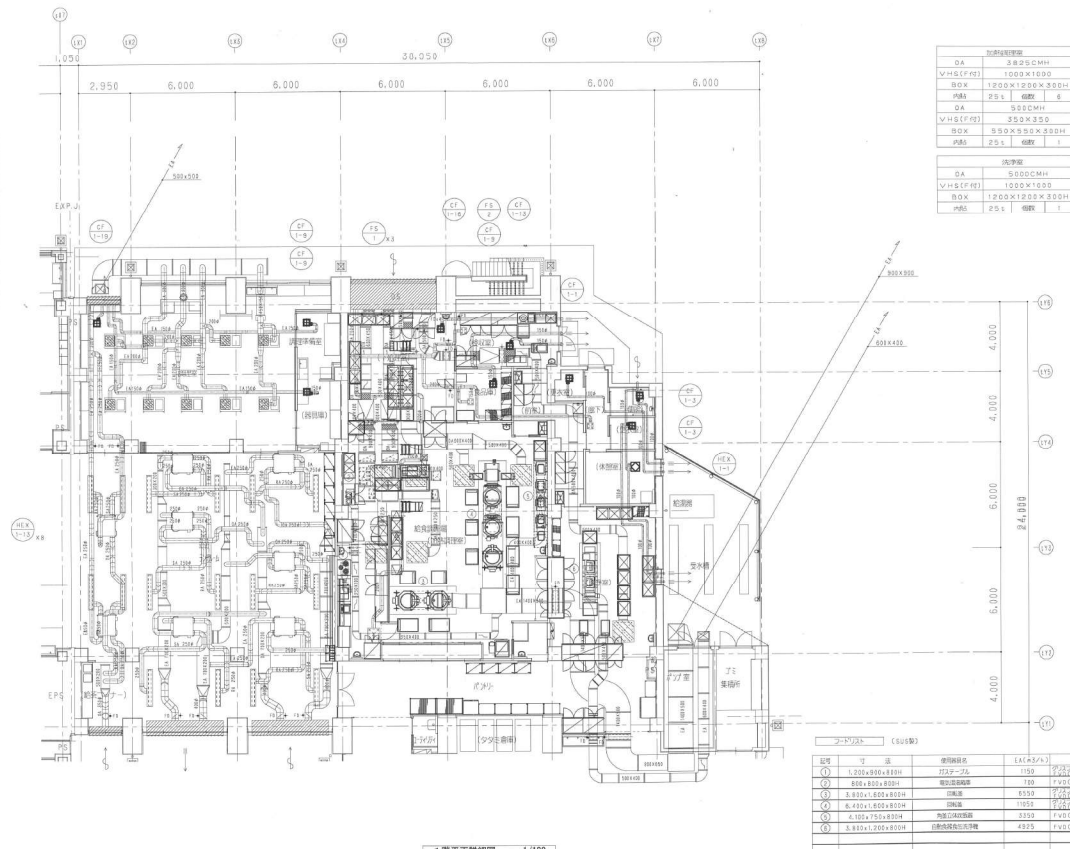

1 階平面詳細図 1/100

注) ■■■■■■■■ 部分は外壁がラリ(建築工事)及びチャンパー(建築工事)設備部を示す。(招技本工事)


竣工图

URABESEKKEI 浦辺設計
URBAN DESIGN & ARCHITECTURE FOR BEAUTIFUL ENVIRONMENT

守口市立小中一貫校（仮称）きつき学園建設工事
空気調和設備（ダクト） 1階平面詳細図

DATE	No.
14.07.01	M026
SCALE 1/100 (A3, 1/200)	