


(令和4年度)

平面図

縮尺

1/500

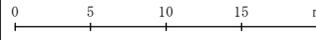

学校名

守口小学校

調査番号


(都道府県) 27

(市町村) 209

(学校) 1451

整理番号


999-2

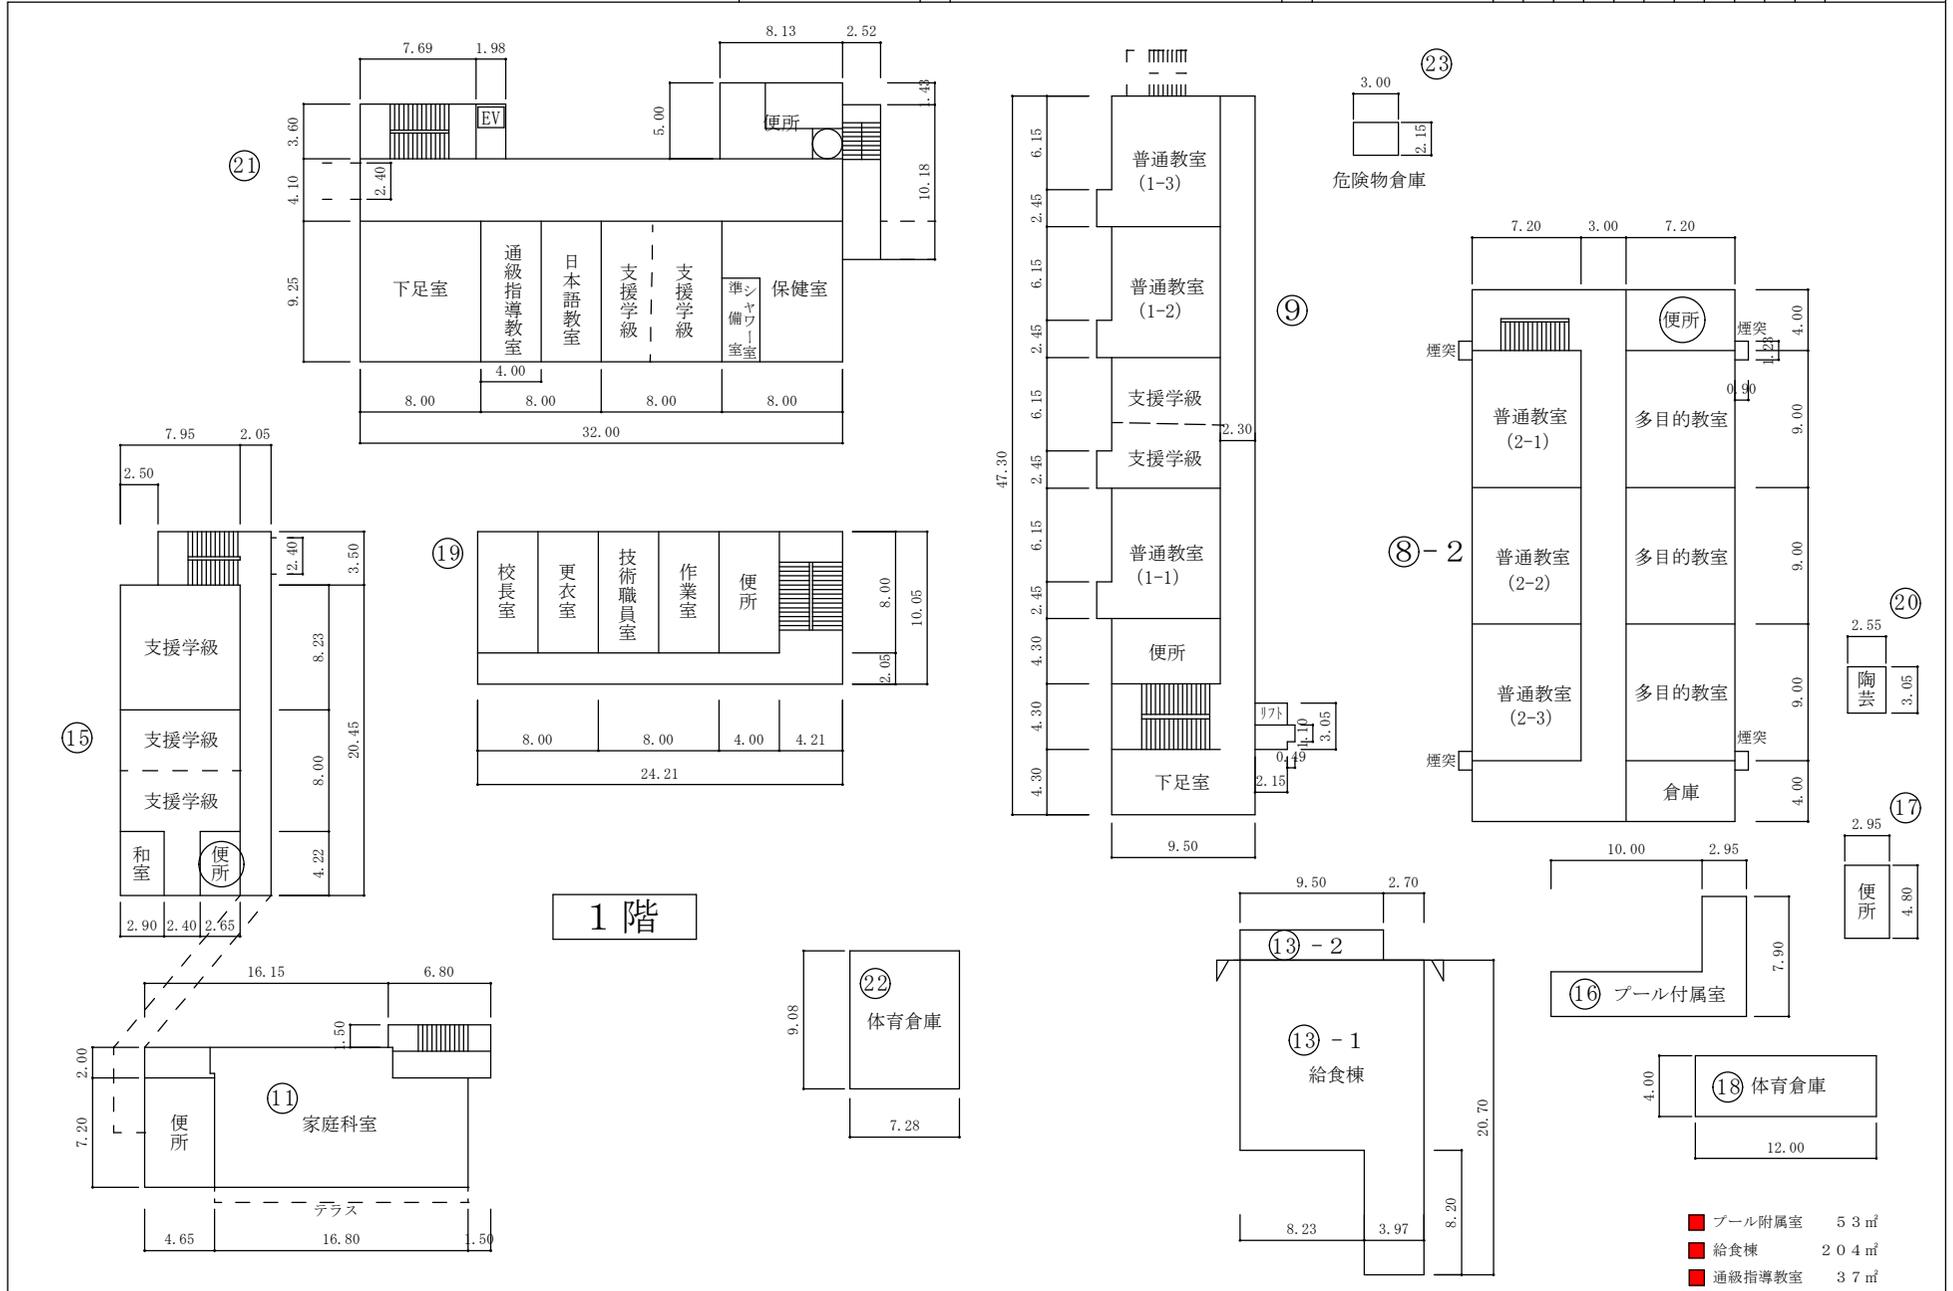

1階


(令和4年度)


平面図	縮尺	1/500	学校名	守口小学校	調査番号	(都道府県)	(市町村)	(学校)	整理番号
						27	209	1451	

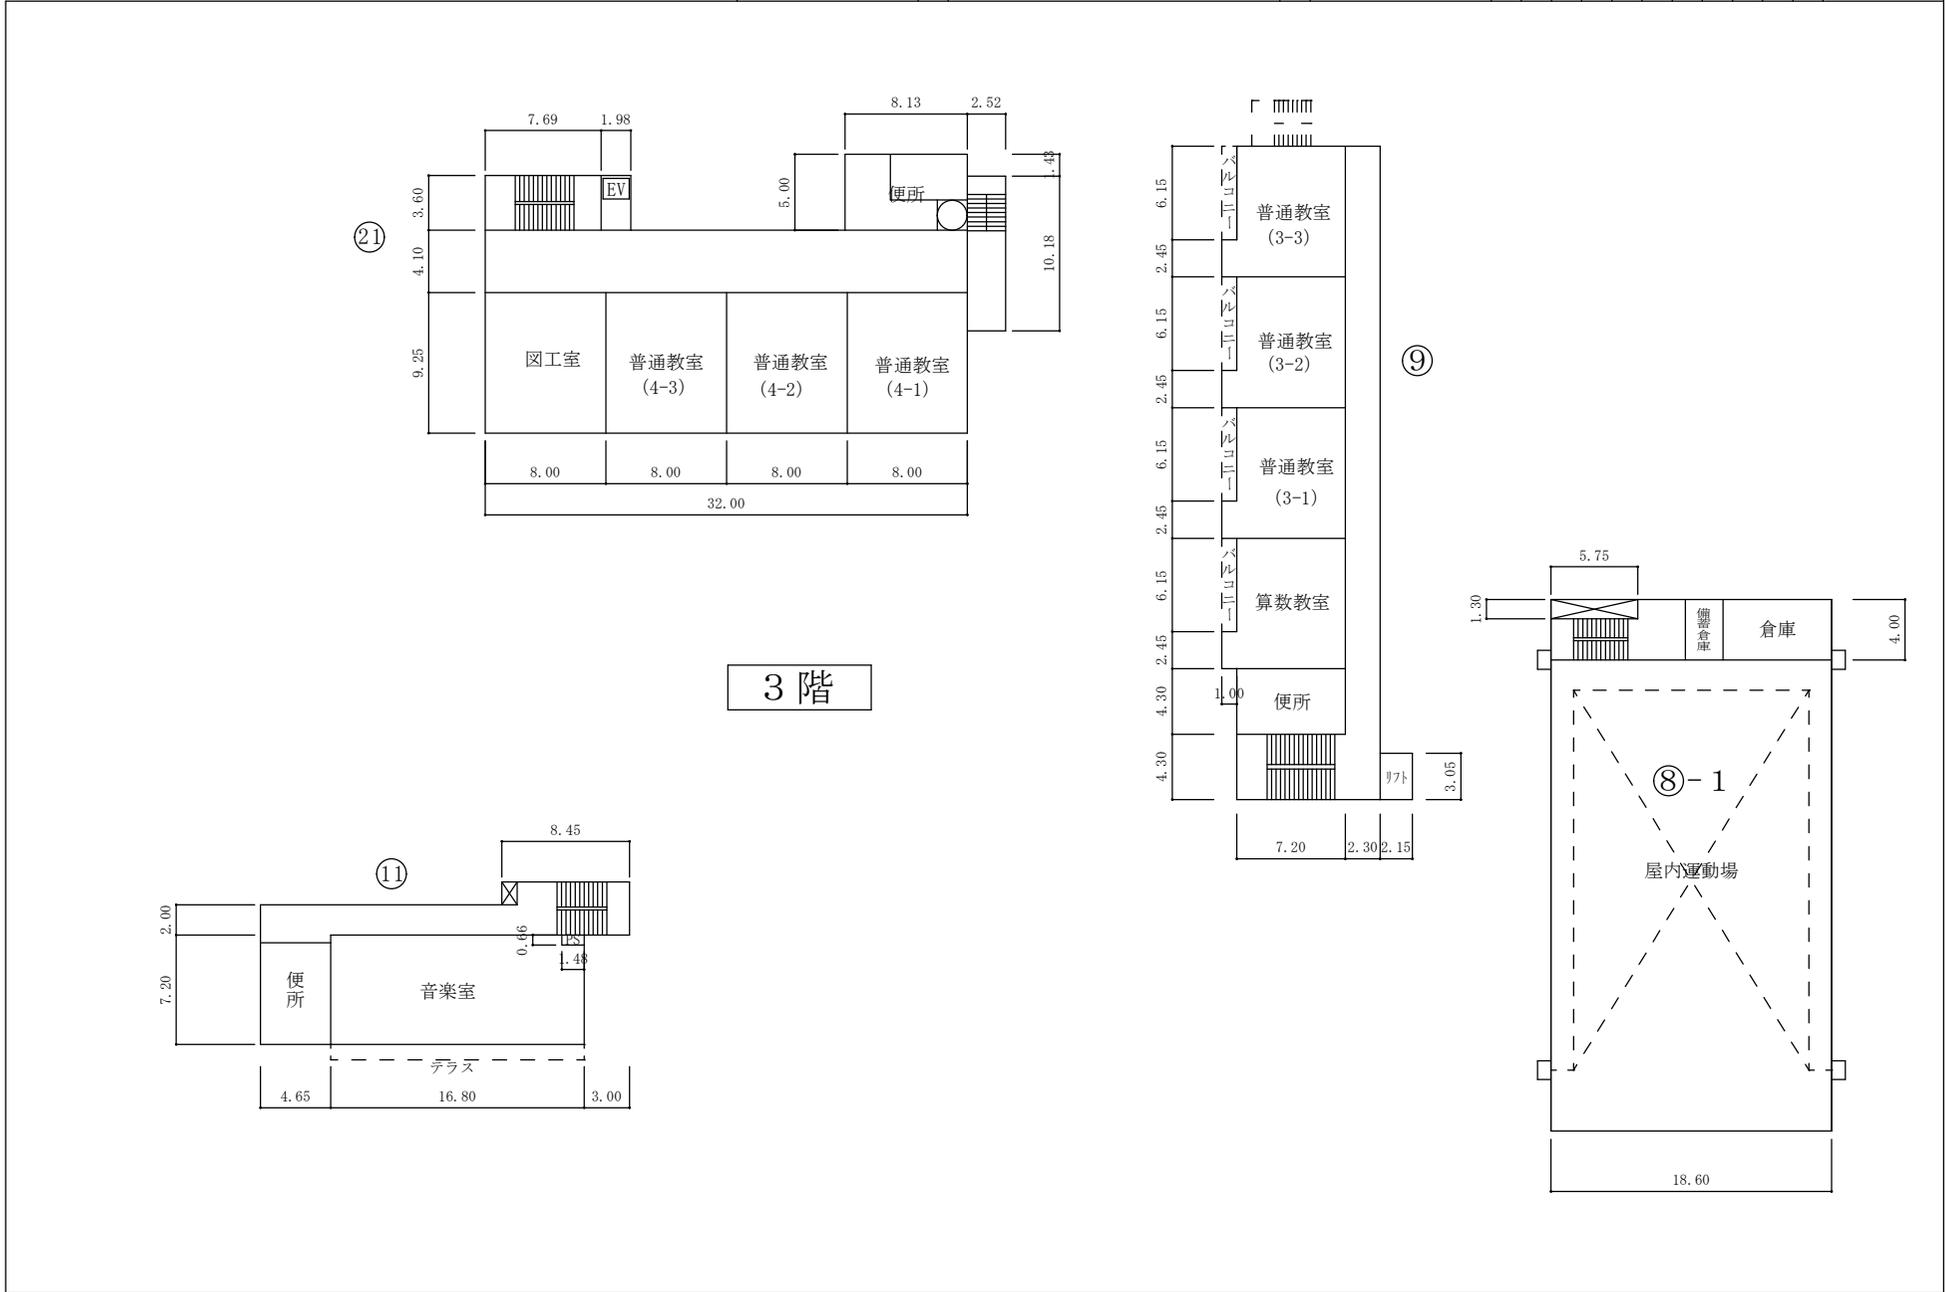


(令和4年度)

平面図	縮尺	1/500 0 5 10 15 m	学校名	守口小学校	調査番号				整理番号					
					(都道府県)	(市町村)	(学校)							
					2	7	2	0	9	1	4	5	1	999-5

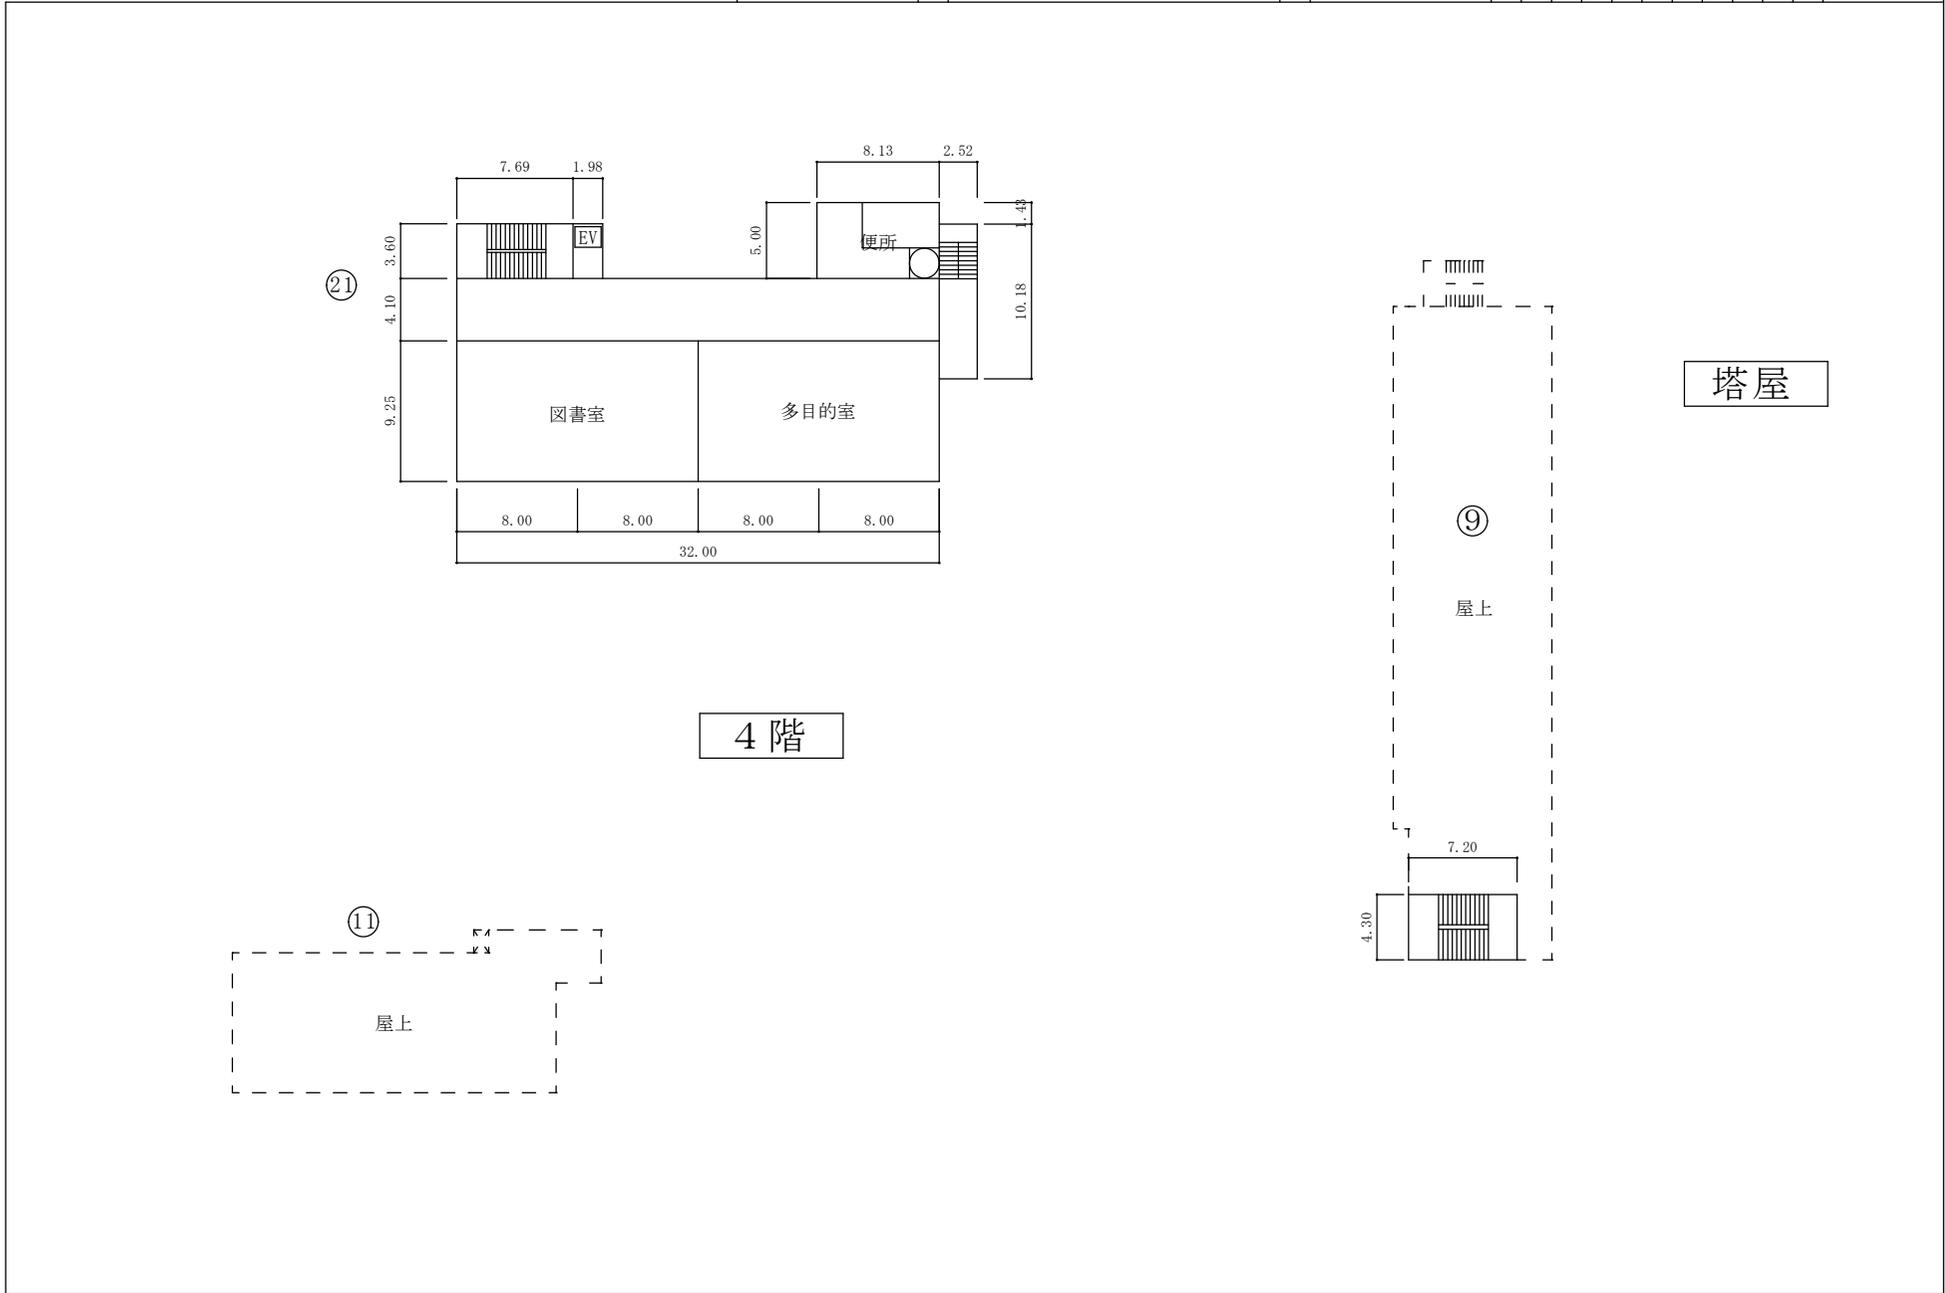

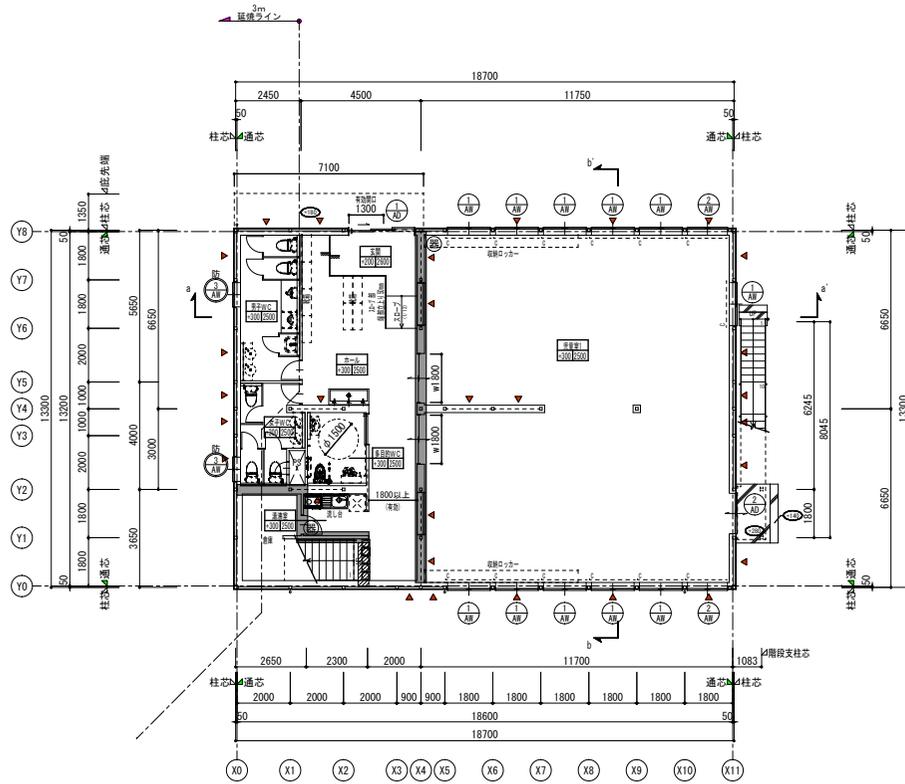

1階 平面図 S=1:100

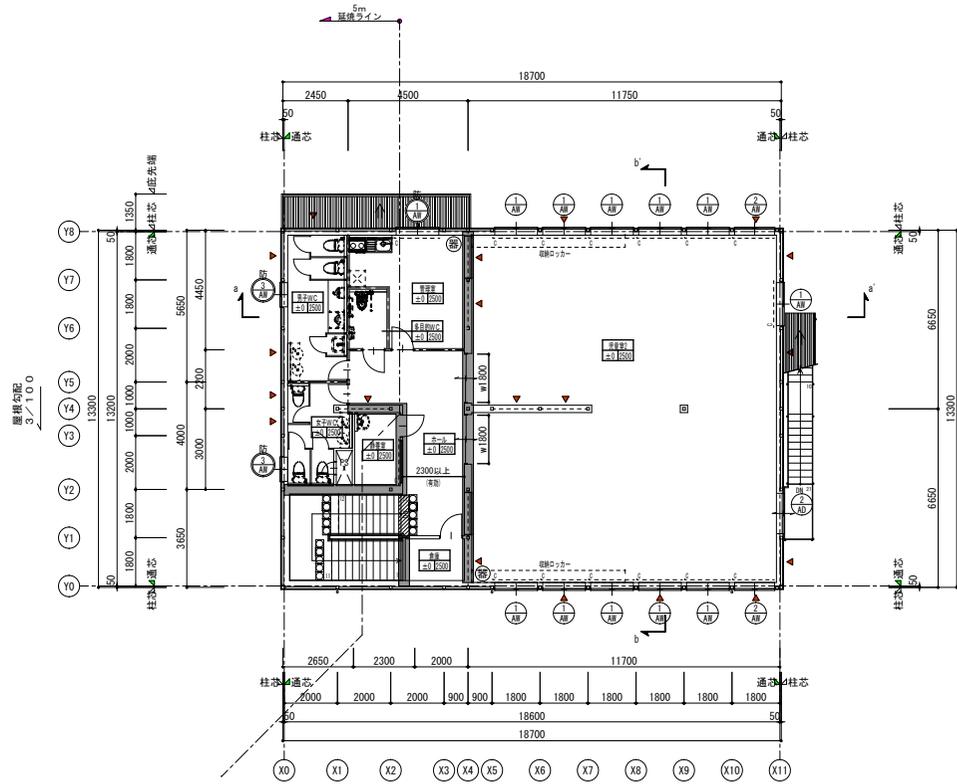

2階 平面図 S=1:100

- 凡例
- ※1 「通芯」は外周鉄骨柱の内面を示す。
 - ※2 ① 室高 床高とは
② 床裏 天竺裏 1階：設計GLからの高さを示す
2階：2FLからの高さを示す
 - ※3 ▲ は壁ブレース位置を示す。
 - ※4 ○-----○ は耐力壁（耐力ブレース）の位置を示す。
 - ※5 ○内の数字は設計GLから仕上りまでの高さを示す。
 - ※6 ○-----○ はカーテンを示す。
 - ※7 ■ は114条区画を示す。
 - ※8 ▨ は114条区画を示す。（天井裏部分のみ）
- ・耐火壁仕様
石膏ボード t-12.5 + 石膏ボード t-9.5 両面二重張り
軽鋼鉄骨壁下地 LGS65型/100型【建番：平成12年1358号】
LGS100の使用部は階段室のみとし、その他はLGS65を使用するものとする。

工事名	もりぐち児童クラブ守口入会児童室整備工事	DATE		DRAWING No.	
図面名	平面図（完成図）	SCALE	1:100 (A1) 1:200 (A3)	A	10
株式会社ソトムラ					